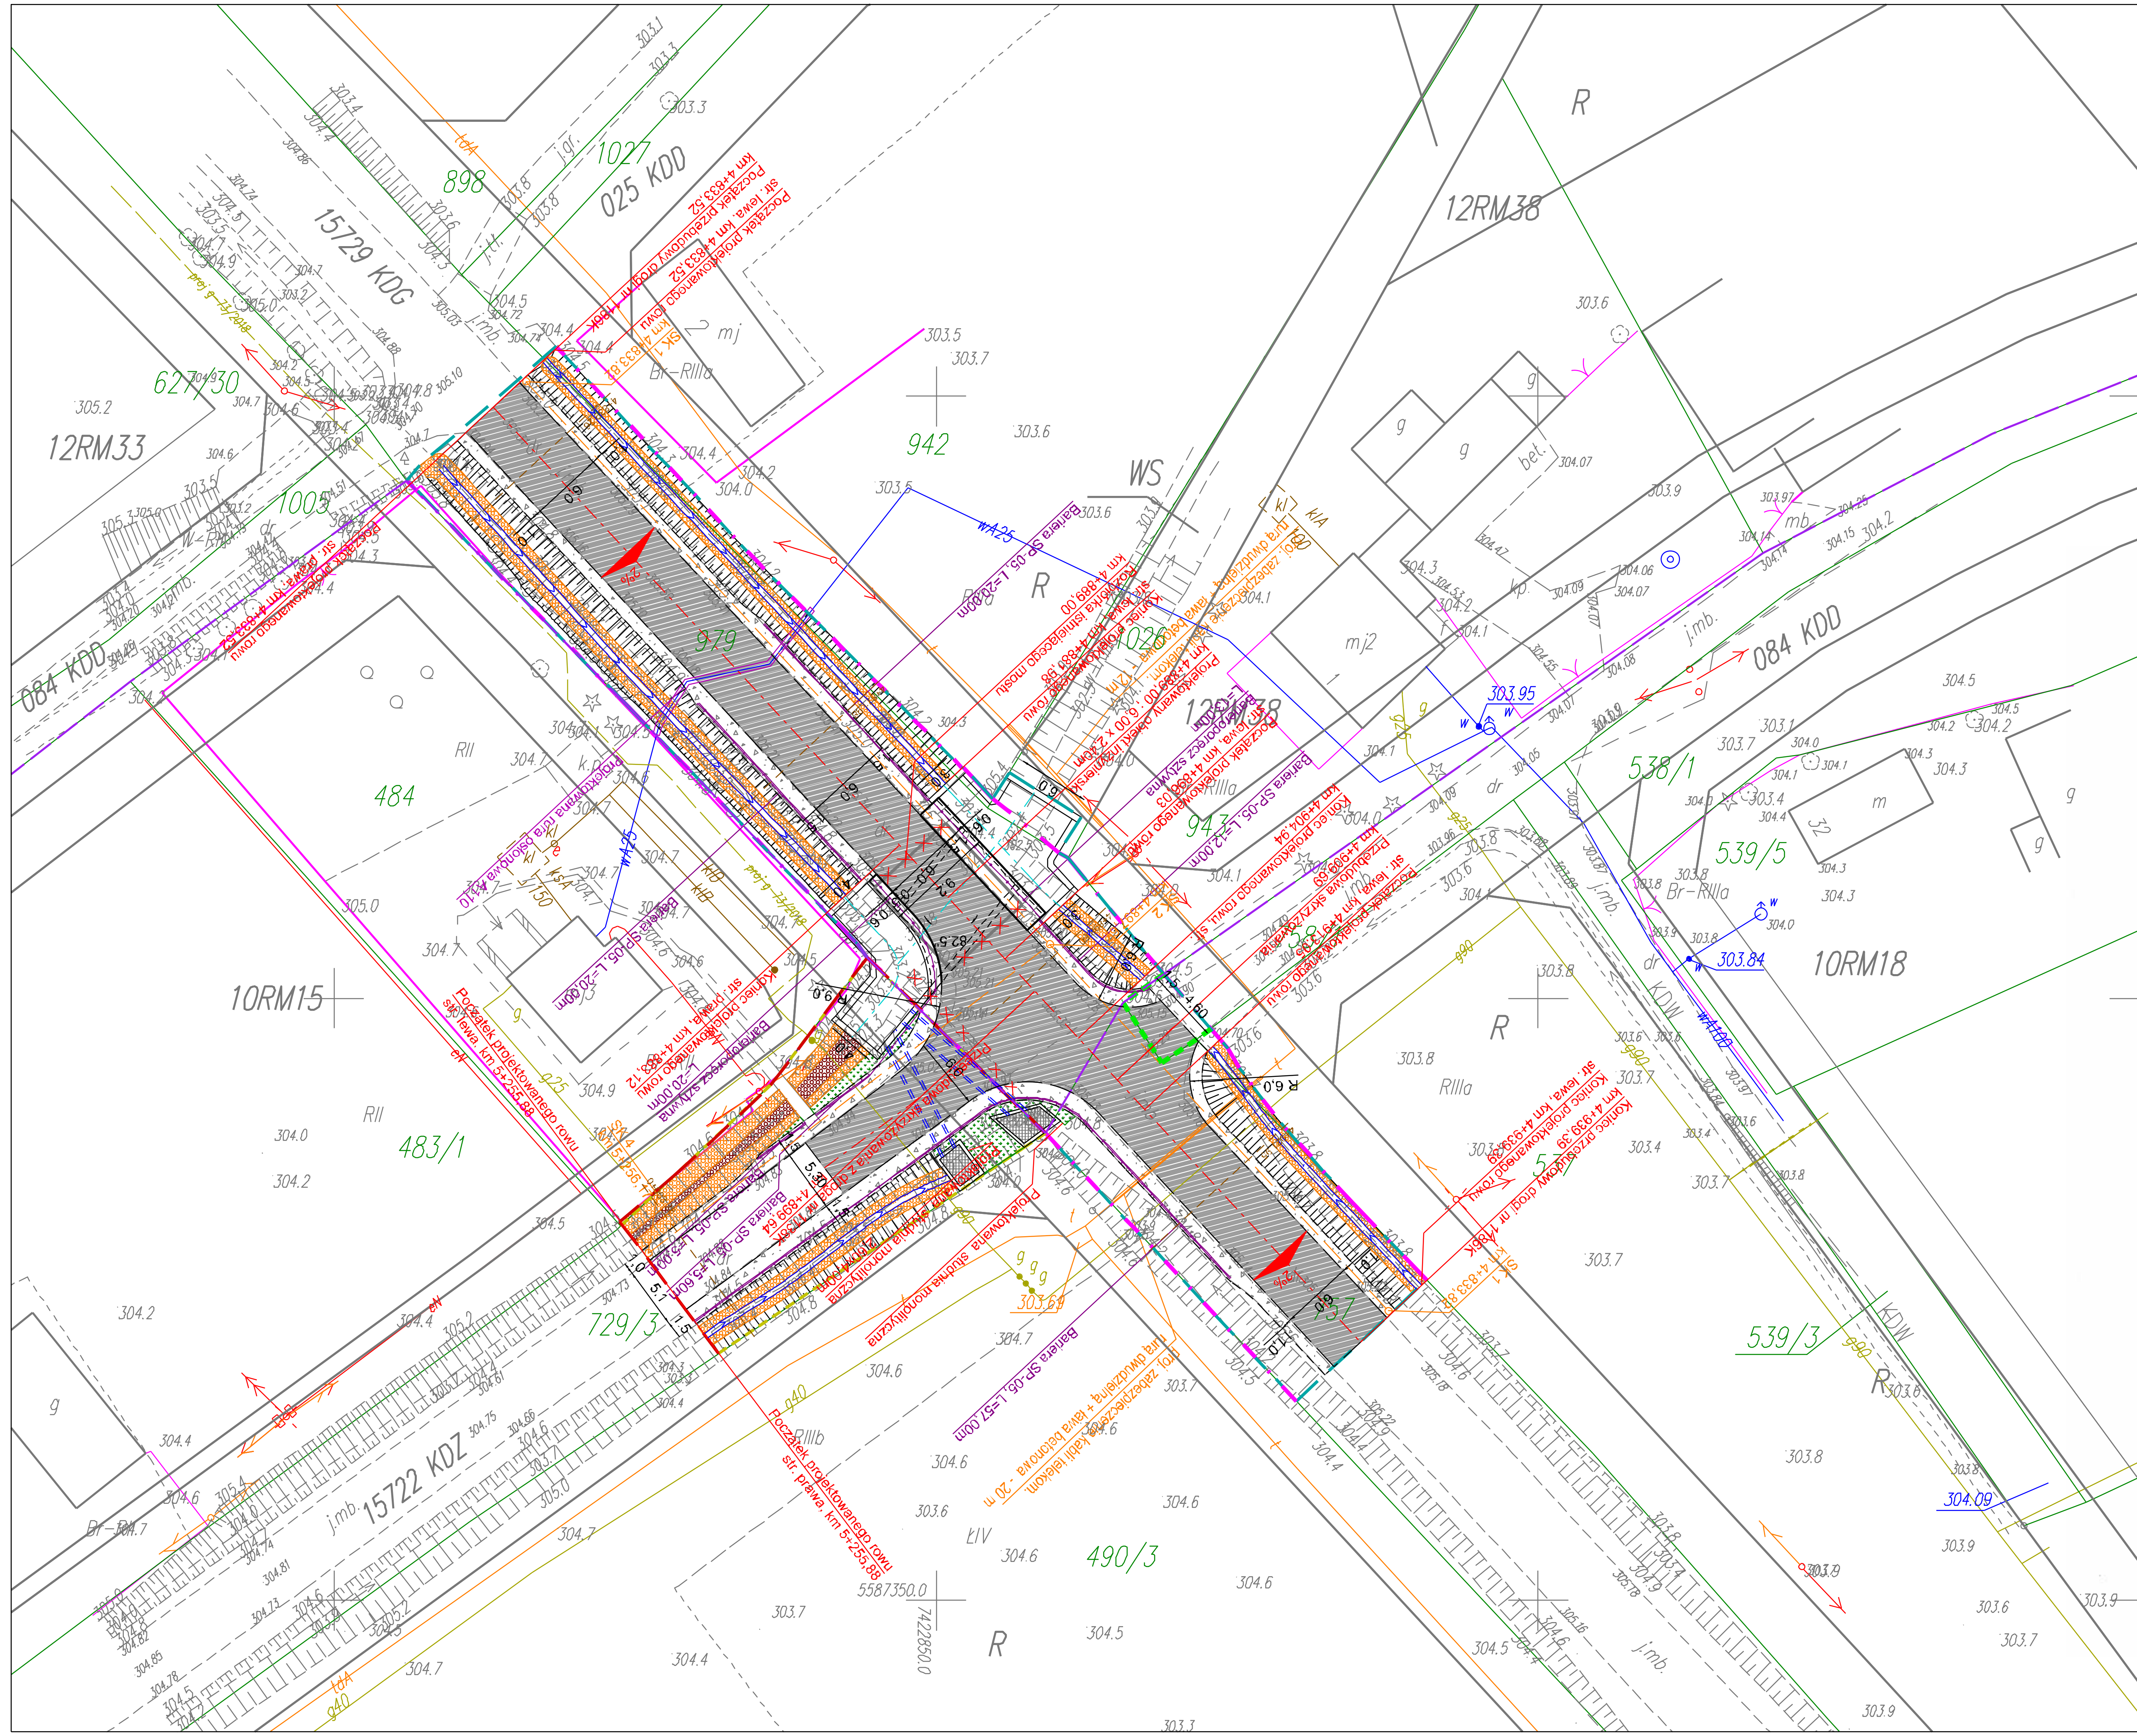

Polska Spółka Gazownictwa sp. z o.o.
ul. Wojciecha Bandrowskiego 16, 33-100 Tarnów
Oddział Zakład Gazowniczy w Krakowie
ul. Gazowa 16, 31-060 Kraków
tel. 12 628 11 11, faks 12 628 11 12
NIP 525 24 96 411
KRS 0000374001 REGON 142739519
Uwagi w do pisma znak PSGKR.ZMSM.763.934606.1.19

21.10.2019 r.
Uzgodniono pozytywnie
Uwaga na przyłącze jest skrzyżowanie wody

KIEROWNIK
Zakładu Usług Komunalnych
w Charsznicy
mgr inż. Zenon Kozieł

Poświadcza się, że niniejszy dokument został opracowany w wyniku prac geodezyjnych i kartograficznych, których rezultaty zawiera operat techniczny wpisany do ewidencji materiałów państwowego zasobu geodezyjnego i kartograficznego

Organ prowadzący państwowy zasób geodezyjny i kartograficzny	STAROSTA MIECHOWSKI
Identyfikator ewidencyjny materiału zasobu - operatu technicznego	P.1208.2019.727
Data wpisania operatu technicznego do ewidencji materiałów zasobu	2019-08-29
Imię, nazwisko i podpis osoby reprezentującej organ	Z up. STAROSTY INSPEKTOR Inż. Jarosław Adamski

LEGENDA:
Linia rozgraniczjąca planu
Linia nieprzekraczalna zabudowy
Linia obowiązkowa
Zakres opracowania

GeoAktiv Project Geodezja i Kartografia
ul. Słoneckiego 4/81; 31-417 Kraków
NIP 734-301-2897, REGON 120084171

mgr inż. Anna Kosakowska-Pasek
geodeta uprawniony
nr upr. 20044
31-417 Kraków, ul. Słoneckiego 4/81

TAURON Dystrybucja S.A.
Oddział w Będzinie
Wydział Dokumentacji

Naniesione trasy urządzeń energetycznych i teletechnicznych są orientacyjne i nie oznaczają wyrażenia zgody na wykonywanie robót ziemnych. Ze względu na bezpieczeństwo osób i mienia, w przypadku kolizji lub skrzyżowań z istniejącą siecią elektroenergetyczną, w terminie 14 dni przed przystąpieniem do robót wskazane jest wystąpić do Spółki eksploatującej sieć o odpłatny nadzór branżowy oraz wykonać ręczne przekopy kontrolne celem ustalenia dokładnej trasy kabli. Sieć napowietrzną nN należy zinwentaryzować we własnym zakresie. Uzgodnienie jest ważne 2 lata od daty wystawienia.

Przed przystąpieniem do prac w odległości mniejszej niż:
- 3m od skrajnych przewodów linii napowietrznych nN,
- 10m od skrajnych przewodów linii napowietrznych SN,
- 15m od skrajnych przewodów linii napowietrznych WN,

należy uzgodnić bezpieczne metody pracy ze Spółką eksploatującą sieć. Odległości powyższe dotyczą również użycia dźwignic, licząc odległość od najdalej wysuniętej części maszyny do skrajnego przewodu. Prace ziemne należy prowadzić w ten sposób, aby nie naruszać ustrojów słupów linii jw., inaczej będą musiały być odbudowane kosztem i staraniem winnego ich uszkodzenia.

Kategorycznie zabraniamy prowadzenia robót ziemnych sprzętem mechanicznym bez nadzoru w odległości mniejszej niż 2m od zlokalizowanego przekopem kontrolnym kabla.

TAURON Dystrybucja S.A.
Oddział w Będzinie
Wydział Dokumentacji
Specjalista ds. uzgodnień branżowych
Paweł Cudak

MAPA DO CELÓW PROJEKTOWYCH

Skala 1:500

Województwo: małopolskie
Powiat: miechowski
Jed. Ewid. : Charsznica (120801-2)
Obręb: Tczyca (0012)
Sekcja: 7.133.11.12.4.2
GG.6640.540.2019
Układ współrzędnych:
- Płaskich-2000 strefa 7
- Wysokościowych- Kronsztad 86

Mapę niniejszą sporządził na podstawie mapy ewidencyjnej gruntów obrębu Tczyca mapy syt- wys, oraz pomiaru uzupełniającego wykonanego w czerwcu 2019 roku dla dz.1026 geodeta uprawniony (nr up.20044). Anna Kosakowska- Pasek.

Nie wyklucza się istnienia innych urządzeń podziemnych, nie wykazanych na niniejszej mapie, które nie zostały zgłoszone do inwentaryzacji powykonawczej lub o których brak jest informacji w ZUDP.

Niniejsza mapa została wykonana bez ustalania obciążeń dotyczących służebności gruntowych.

Data wykonania: 28.06.2019

Orientacja 1:10000

LEGENDA:

- ist. pas drogowy drogi nr 1186K
- proj. pas drogowy drogi nr 1186K
- ist. pas drogowy drogi nr 1138K
- proj. pas drogowy drogi nr 1138K
- ist. pas drogowy drogi gminnej
- 180 numery działek ewidencyjnych
- granice działek ewidencyjnych
- granica obrębów ewid.
- proj. oś drogi
- proj. oś żłobów oraz przepustu
- proj. krawędź jezdni
- proj. krawędź pobocza
- proj. przepusty drogowe
- proj. korytka muldowe
- proj. barieroporęcz sztywna N1/W1/B
- proj. bariera drogowa SP-05
- proj. rura osłonowa A110
- elementy do rozbiórki
- proj. kanał technologiczny
- SK 1 proj. studnia kablowa
- proj. zabezpieczenie kabli telekomunikacyjnych
- proj. nawierzchnia jezdni
- proj. nawierzchnia poboczy
- proj. umocnie skarp płytami ażurowymi
- proj. umocnie koryta płytami ażurowymi
- proj. zieleniec

Biuro Projektów: RENOWA F.U.H. "RENOWA" Krzysztof Waniczek ul. Węgierska 146A 33-300 Nowy Sącz tel.693-468-132 biuro@renowa.info	Nazwa Obiektu: **Rozbiórka istniejącego mostu M-12, nr JNI 30003779 w ciągu drogi powiatowej 1186K Jelcza Podmiejska Wola w km 4+889, w m. Swojczany i budowa nowego obiektu inżynierskiego w tej samej lokalizacji wraz z przebudową dojazdów i systemu odwodnienia w rejonie skrzyżowania z dr. 1138K**
Skala: **1:500**	Adres Obiektu: **Województwo małopolskie, powiat miechowski, gmina Charsznica, miejscowość Swojczany, jed. ewid.: Charsznica (120801-2), obręb: Tczyca (0012), dz. ewid.: 942, 979, 1026; obręb: Swojczany (0010), dz. ewid.: 484, 537, 757, 729/3, 758/1**
Nr Rys: **02**	
Data: **Grudzień 2019**	Inwestor: **Powiat Miechowski - Zarząd Dróg Powiatowych w Miechowie ul. Racławicka 12, 32-200 Miechów**
	Przedmiot Rysunku: **Plan sytuacyjny**
Opracowanie: **Projekt wykonawczy**	Projektant (branża drogowa): **mgr inż. Robert Waniczek MAP/BO/0206/3** Podpis: — Sprawdzający (branża drogowa): **mgr inż. Piotr Kowalczyk MAP/0381/PWBD/15** Podpis:
	Współpraca: inż. Krzysztof Waniczek, Sebastian Krzyszkowski